
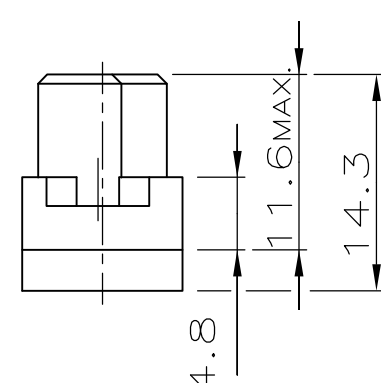


THIS DRAWING IS UNPUBLISHED. VERTRAULICHE UNVERÖFFENTLICHTE ZEICHNUNG		RELEASED FOR PUBLICATION FREI FUER VERÖFFENTLICHUNG		LOC - -		DIST - -		REVISIONS ÄNDERUNGEN					
© COPYRIGHT - - By - -		ALL RIGHTS RESERVED. ALLE RECHTE VORBEHALTEN						DESCRIPTION BESCHREIBUNG		DATE	DWN	APVD	
VERWENDET FÜR - -		ÄNDERUNGEN DIE DEM TECH- NISCHEN FORTSCHRITT DIENEN, BEHALTEN WIR UNS VOR		CAD-ORIGINAL ZEICHNUNG NICHT ÄNDERN				M5		REVISED PER ECO-11-005150	21MAR11	RK	HMR
WAR NR. 76-9097													

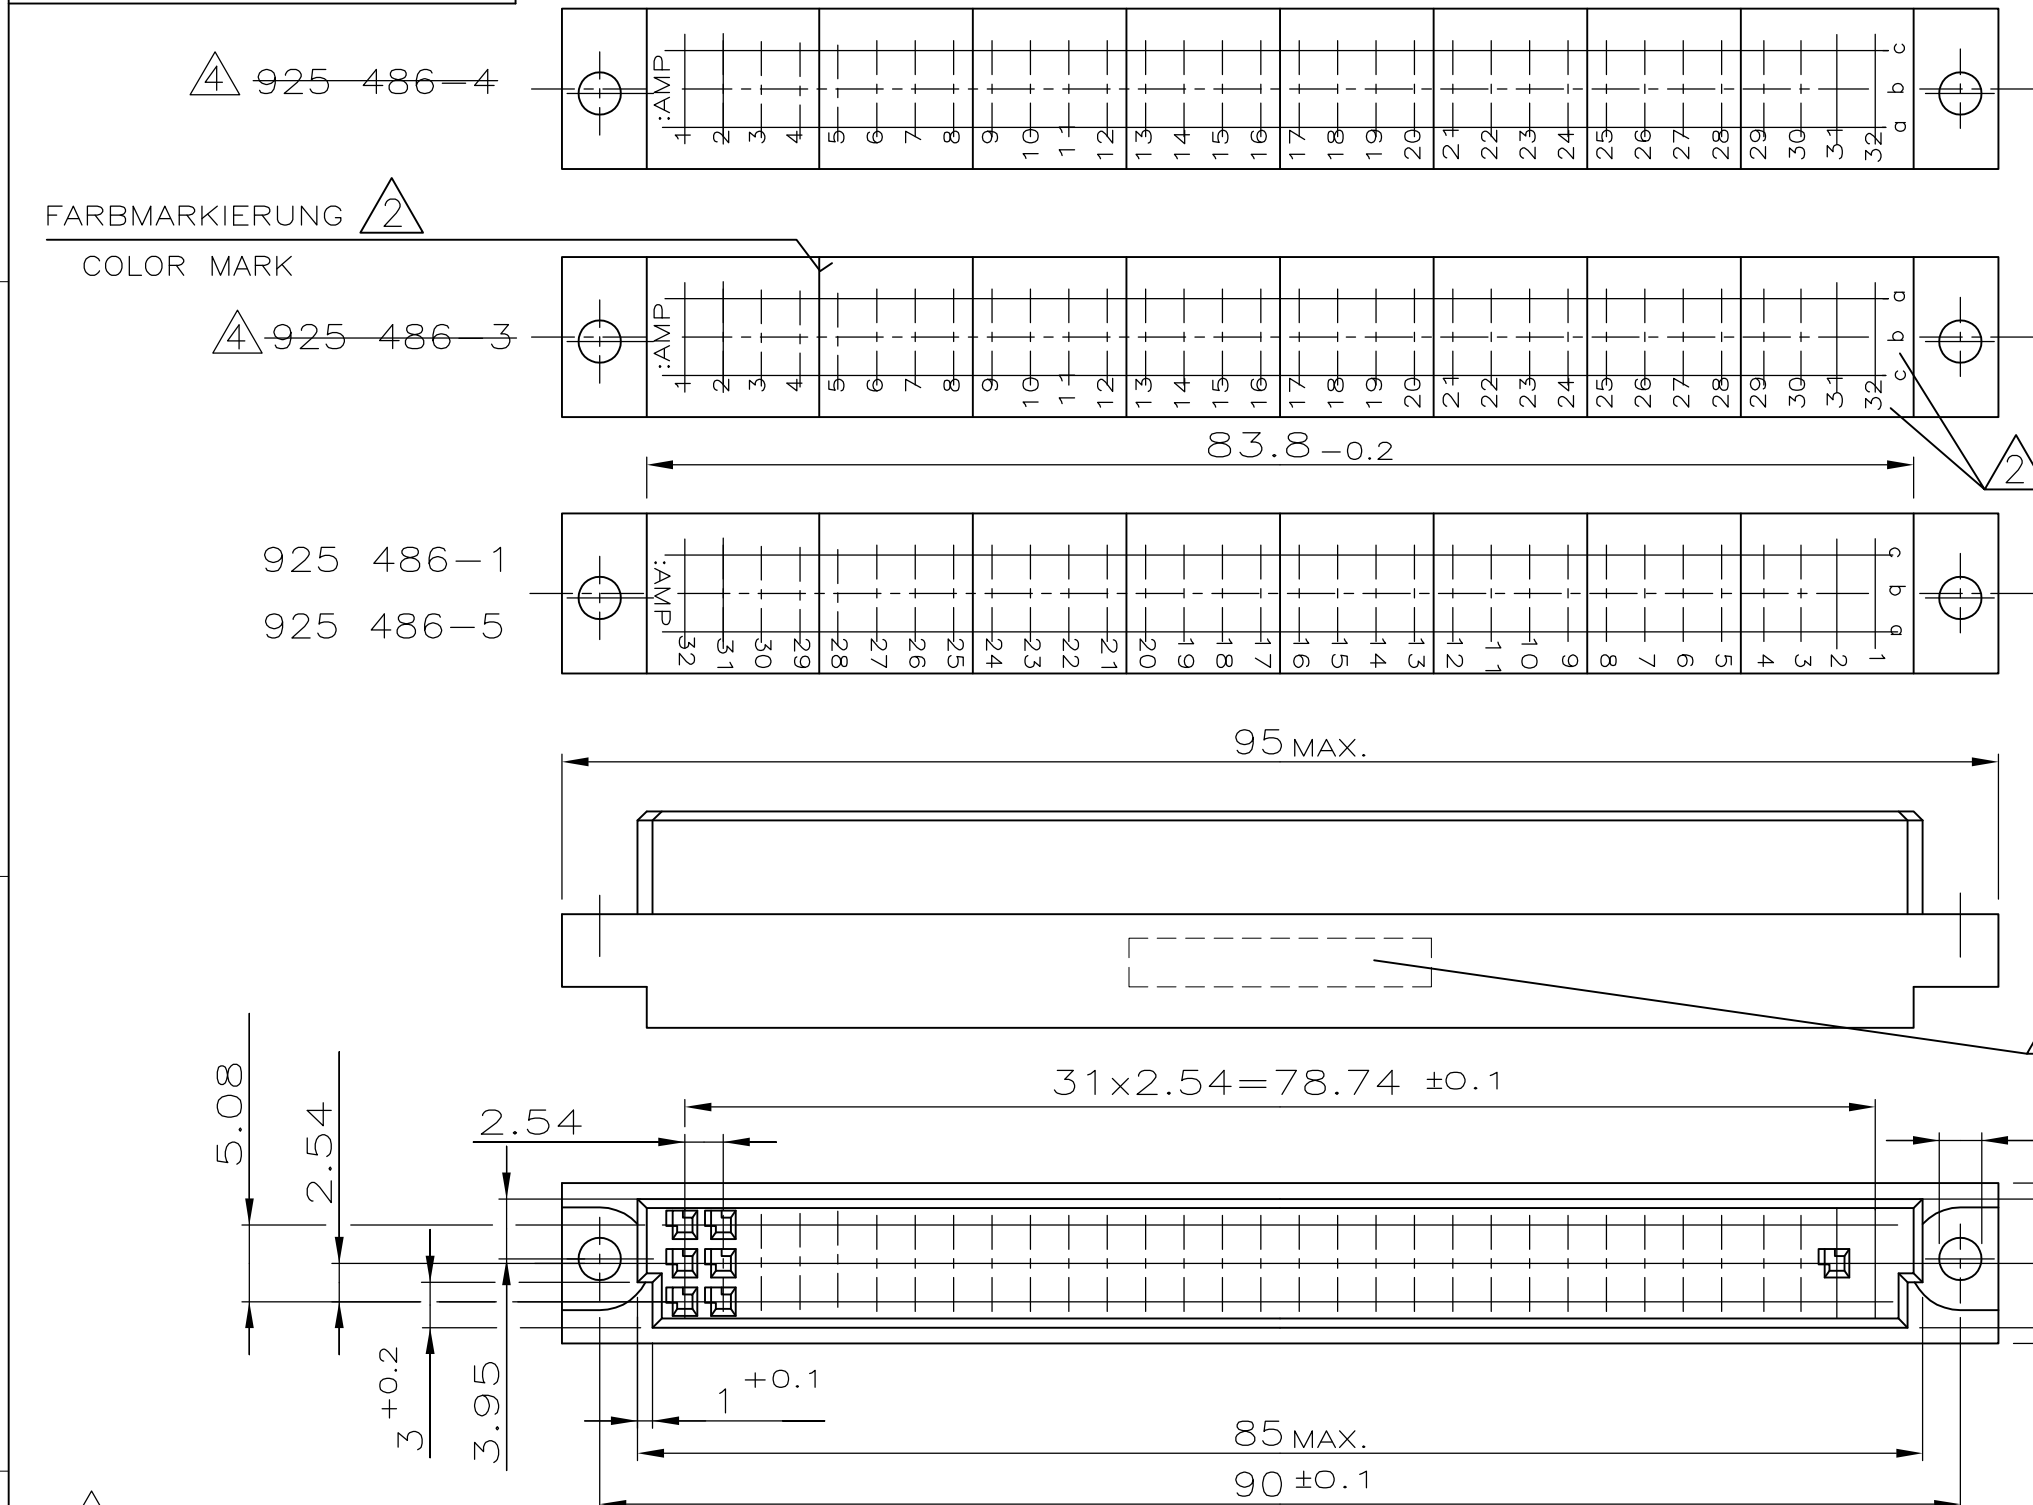

- 1 AUFDRUCK: TEILE NR. UND DATUM  
AUF VORDER ODER RÜCKSEITE  
STAMP: PART-NO. AND DATE  
ON FRONT OR BACKSIDE
- 2 AUFDRUCK: BUCHSTABEN UND ZAHLEN.  
FARBMARKIERUNG ZWISCHEN  
DEN KAMMERN 4/5; 8/9;  
12/13; 16/17; 20/21;  
24/25 UND 28/29  
STAMP: LETTERS AND NUMBERS.  
COLOR MARK BETWEEN CAVITIES  
4/5; 8/9; 12/13; 16/17; 24/25  
AND 28/29
- 3 925 486-2 OHNE JEGLICHE BEDRUCKUNG  
925 486-2 WITHOUT ALL STAMP

4 OBSOLETE PARTS: OBSOLETE CIS  
STREAMLINING PER D.RENAUD/D.SINISI

ZEICHNUNG GÜLTIG AB KW14./99

OBSOLETE	925 486-5	1	2	96 POL. MODU IV GEH.	PBT-30GV, UL94 V0	GRAU RAL 7035
	<del>925 486-4</del>	1	2	96 POL. MODU IV GEH.	PC 20GV	GRAU RAL 7032
	<del>925 486-3</del>	1	2	96 POL. MODU IV GEH.	PC 20GV	GRAU RAL 7032
	925 486-2	3		96 POL. MODU IV GEH.	PC 20GV	GRAU RAL 7032
	925 486-1	1	2	96 POL. MODU IV GEH.	PC 20GV	GRAU RAL 7032
	BESTELL-NR.	BEMERKUNG	BENENNUNG EINZELTEIL	WERKSTOFF	OBERFLÄCHE FARBE	

THIS DRAWING IS A CONTROLLED DOCUMENT. DIESE ZEICHNUNG IST EIN KONTROLLIERTES DOKUMENT.		DWN A.HO	14.12.1988	<b>STE</b> TE Connectivity	
DIMENSIONS: MASSE/HEITEN: mm		CHK	-		
TOLERANCES UNLESS OTHERWISE SPECIFIED: ALLGEMEINTOLERANZEN		APVD	-	NAME	
0 PLC ± -		PRODUCT SPEC PRODUKTSPEZ.	-	96 POS. AMPMODU IV CRIMP-SNAP-IN HOUSING 96 POL. AMPMODU IV CRIMP-SNAP-IN GEHAEUSE	
1 PLC ± 0.2		APPLICATION SPEC. VERARBEITUNGSSPEZ.	-	SIZE	A3
2 PLC ± -		WEIGHT GEWICHT	-	CAGE CODE	00779
3 PLC ± -		MATERIAL		DRAWING NO ZEICHNUNGS-NR.	G-925486
4 PLC ± -		FINISH/OBERFLAECHE/FARBE		RESTRICTED TO NUR FUER	-
ANGLES /WINKEL ± -		CUSTOMER DRAWING/KUNDENZEICHNUNG			
SCALE MASSTAB		2:1		SHEET BLATT	1 OF VON 1
REV		M5			

# Mouser Electronics

Authorized Distributor

Click to View Pricing, Inventory, Delivery & Lifecycle Information:

[TE Connectivity:](#)

[925486-1](#)